


# 豊川流域下水道の都市計画の変更について

## 都市計画変更の内容

1. 豊川浄化センターの用地を一部削除（約43ha→約36ha）
2. 計画諸元の変更による二条化幹線管渠の削除  
（対象幹線：東部第二幹線、東部第三幹線、西部第二幹線）
3. 下水管渠について、手続きの簡素化のため下水排除面積 1,000ha 以上の区域を受け持つ管渠に変更  
（対象幹線：東部幹線、西部幹線、御津幹線、御津第二幹線）
4. 放流管渠の吐口の位置を、三河港港湾計画に合わせて変更

図1 位置図1

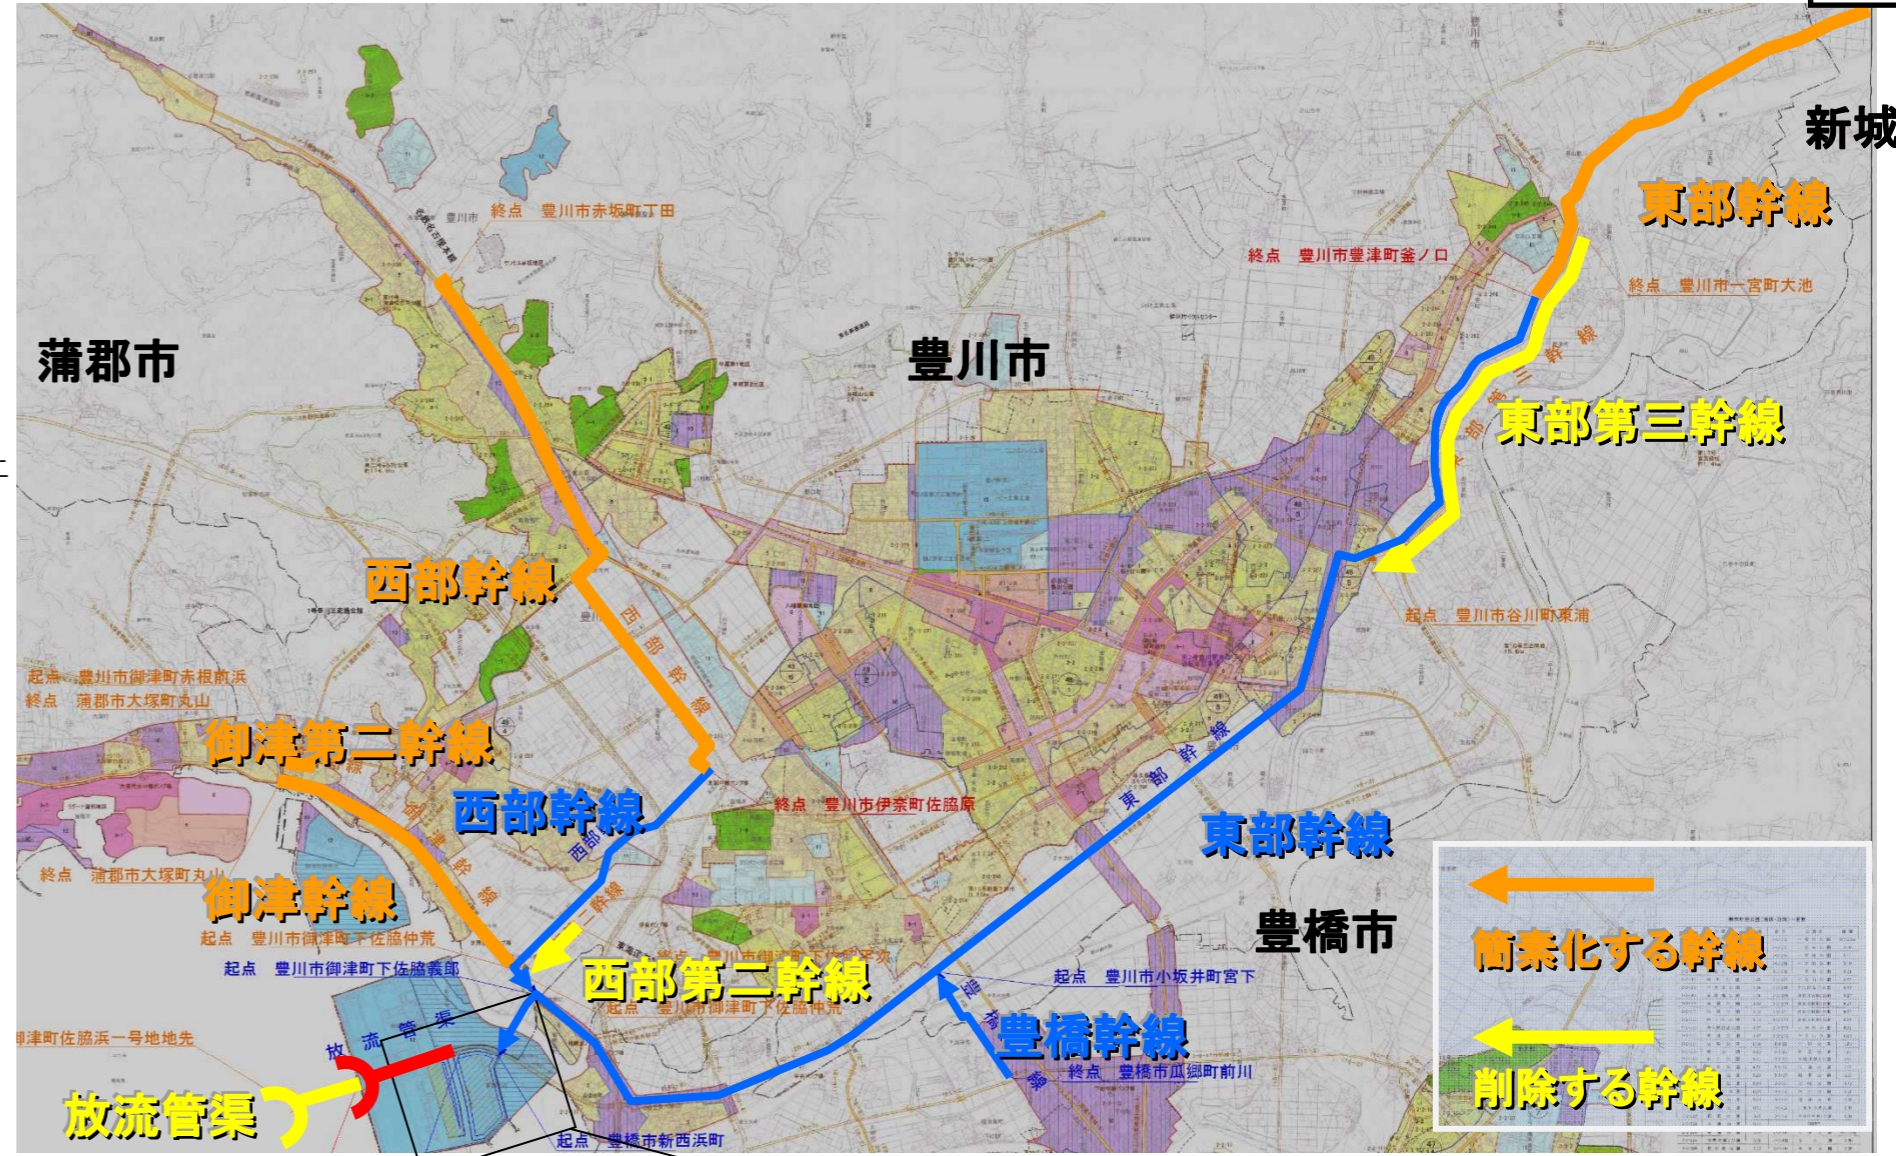

1. 下水道の名称		豊川流域下水道	
2. 排水区域			
	接続する下水道	備考	
	東三河都市計画豊橋公共下水道（豊川処理区）		
	東三河都市計画豊川公共下水道		
	東三河都市計画蒲郡公共下水道（豊川処理区）		
	東三河都市計画新城公共下水道		
3. 下水管渠			
内 訳	位 置		備 考
	起 点	終 点	
東部幹線	豊橋市新西浜町	新城市石田字万福 豊川市豊津町釜ノ口	簡素化により 削除
西部幹線	豊川市御津町下佐脇義郎	豊川市赤坂町丁田 豊川市伊奈町佐脇原	簡素化により 削除
東部第二幹線	新城市豊島字北	新城市野田字深田	削除
東部第三幹線	豊川市谷川町東浦	豊川市一宮町大池	削除
西部第二幹線	豊川市御津町下佐脇仲荒	豊川市御津町下佐脇平次	削除
御津幹線	豊川市御津町下佐脇仲荒	蒲郡市大塚町丸山	簡素化により 削除
御津第二幹線	豊川市御津町赤根前浜	蒲郡市大塚町丸山	簡素化により 削除
豊橋幹線	豊川市小坂井町宮下	豊橋市瓜郷町前川	
放流管渠	豊川市御津町佐脇浜一号地地先	豊橋市新西浜町	位置変更
	豊川市御津町佐脇浜二号地地先		
4. その他の施設			
内 訳	位 置	備 考	
豊川浄化センター	豊橋市新西浜町地内	約 430,000 m <sup>2</sup>	約 360,000 m <sup>2</sup>

(注) 変更前は上段赤字、変更後は下段黒字

図2

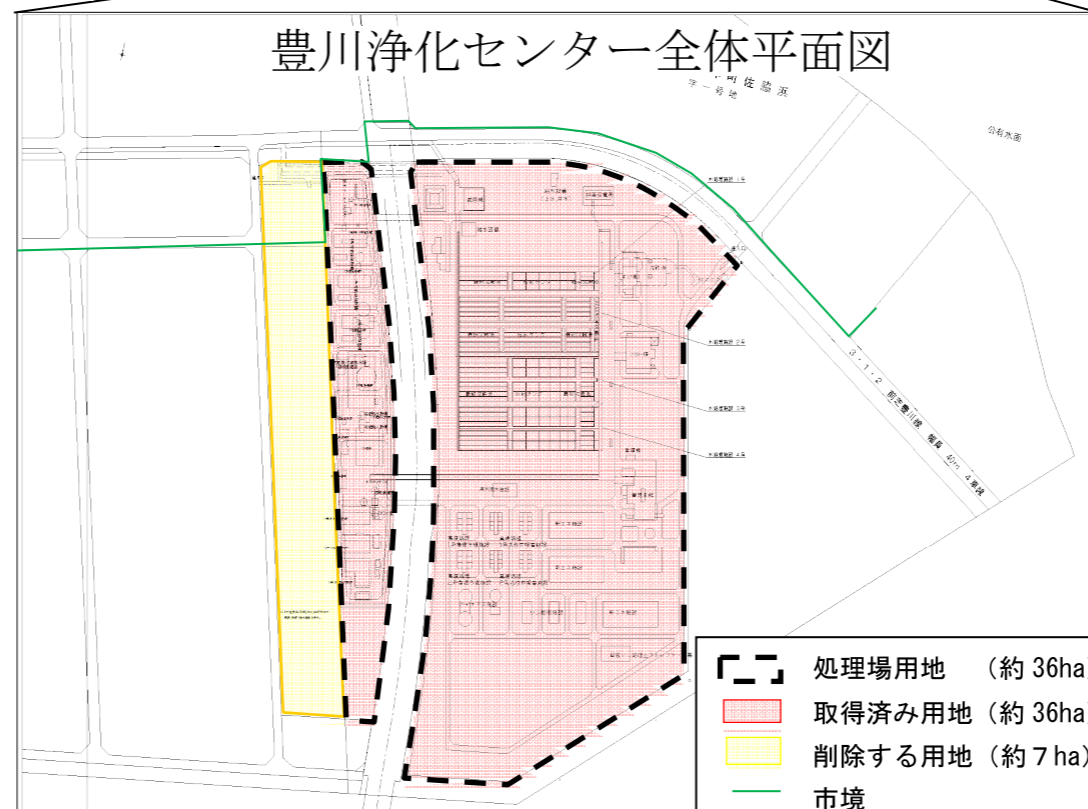


図3 位置図2

